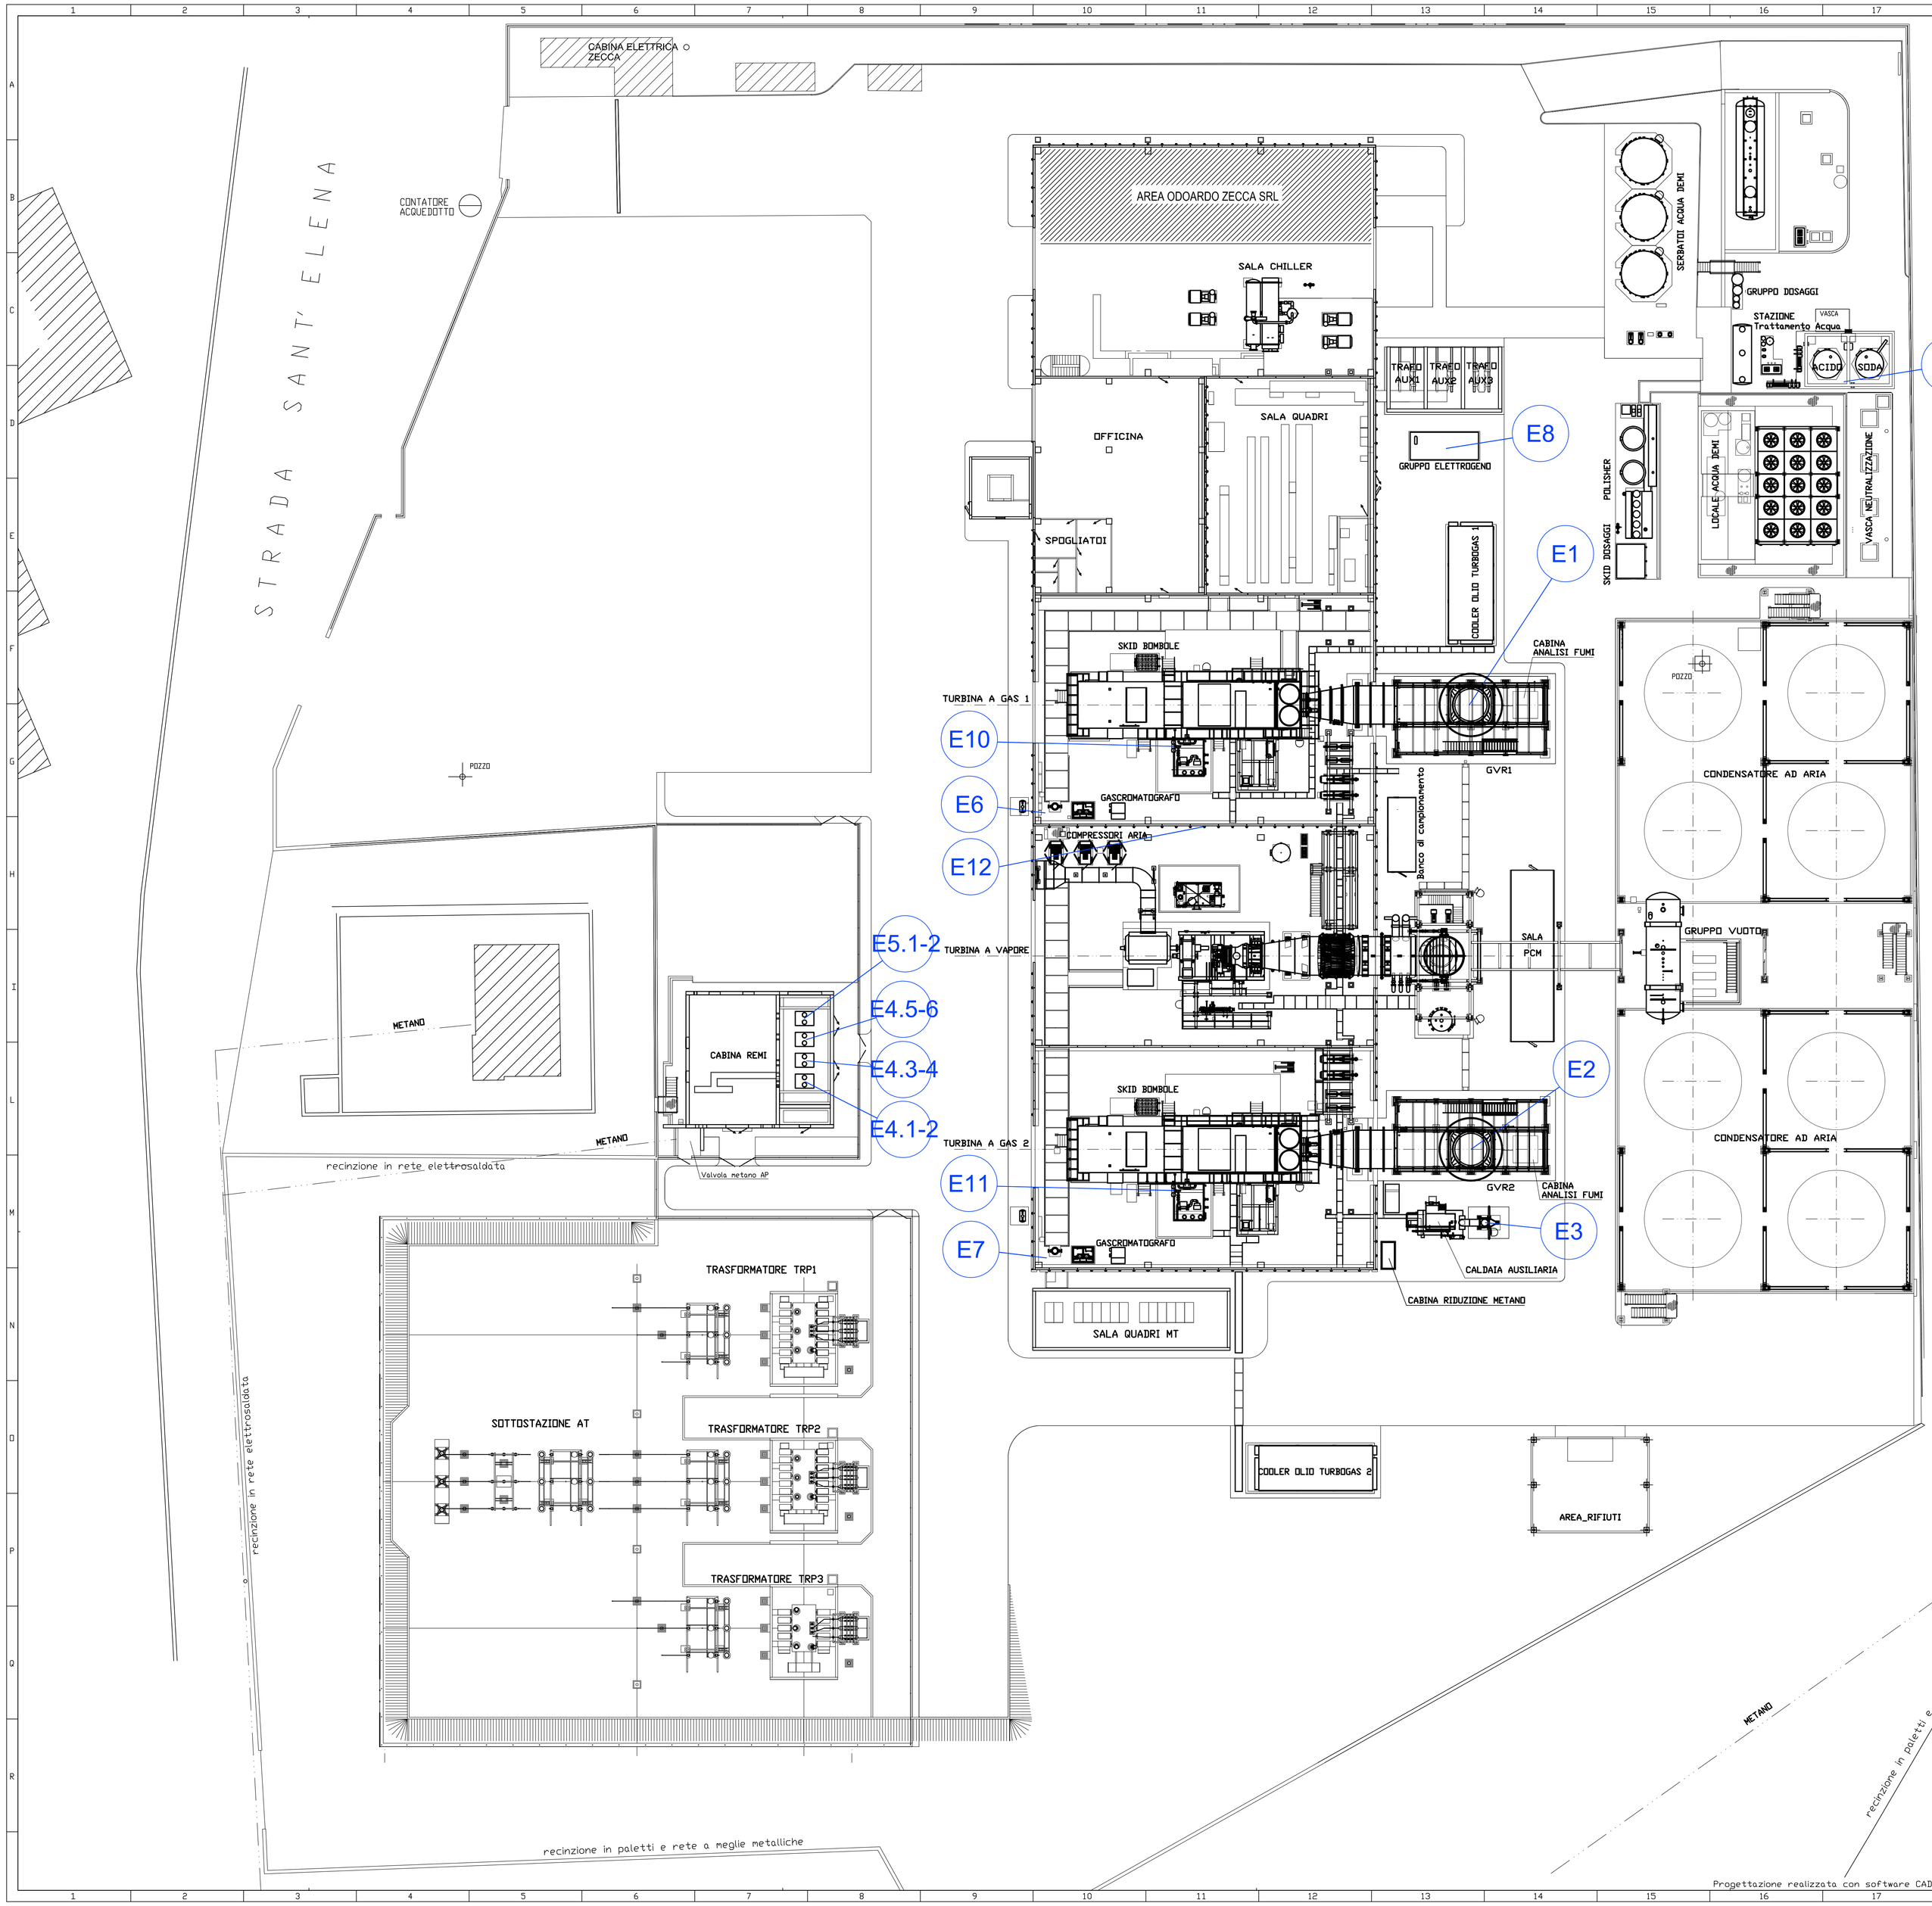


NORD GEOGRAFICO

NORD IMPIANTO

## LEGENDA

E1 TURBINA A GAS N.1
E2 TURBINA A GAS N.2
E3 CALDAIA AUSILIARIA
E4.1 ÷ E4.6 N.6 CALDAIE CABINA REMI A SERVIZIO TURBINE A GAS
E5.1 - E5.2 N.2 CALDAIE CABINA REMI A SERVIZIO CALDAIA AUSILIARIA
E6 SFIATO GAS NATURALE DA VALVOLA BLOCK & BLEED - TURBINA A GAS 1
E7 SFIATO GAS NATURALE DA VALVOLA BLOCK & BLEED - TURBINA A GAS 2
E8 GRUPPO ELETTROGENO DI EMERGENZA
E9 SFIATO VAPORI SERBATOIO DI HCl
E10 NEBBIE D'OLIO MINERALE SINTETICO - TURBINA A GAS 1
E11 NEBBIE D'OLIO MINERALE SINTETICO - TURBINA A GAS 2
E12 NEBBIE D'OLIO MINERALE - TURBOVAPORE

| REV | DATA | DESCRIZIONE | DISEGNATO | CONTROLLATO | APPROVATO |
|---|---|---|---|---|---|
| 10 | | | | | |
| 09 | | | | | |
| 08 | | | | | |
| 07 | | | | | |
| 06 | | | | | |
| 05 | 31-10-12 | AS-BUILT | TASSINARI | FARNETI | DAL SASSO |
| 04 | 12-07-10 | REVISIONE GENERALE | TASSINARI | FARNETI | DAL SASSO |
| 03 | 17-05-10 | REVISIONE GENERALE | TASSINARI | FARNETI | DAL SASSO |
| 02 | 22-02-10 | REVISIONE GENERALE | FIUMANA | FARNETI | DAL SASSO |
| 01 | 05-10-09 | REVISIONE GENERALE | FIUMANA | FARNETI | DAL SASSO |
| 00 | 14-05-09 | EMISSIONE | PLACHESI | DAL SASSO | SANCINI |

CLIENTE: Tamarete Energia S.r.l.
C.da Tamarete s.n.c. 66026 ORTONA(CH)
P.IVA-CF: 02154200691

PROGETTO: CENTRALE A CICLO COMBINATO

ELABORATO: Cod.Hera: CH01 GEN1 G01 DTGS PM 01 F
PLANIMETRIA-Lay out generale impianto

| N° DISEGNO | SCALA |
|---|---|
| 373GM0E | 1:200 |

| FOGLIO | REVISIONE | COMMESSA |
|---|---|---|
| 001 | 5 | 373G |

STC S.p.a.
Via A. Dragoni, 59
47100 Forlì - Italy
Tel. +(39) 0543 411 411
Fax +(39) 0543 411 655
e-mail: stc@stcgroup.it
web: stcspa.it

IL PRESENTE DISEGNO E' DI PROPRIETA' DELLA STC Spa. - NE E' VIETATA LA RIPRODUZIONE SENZA AUTORIZZAZIONE DELLA STESSA

Progettazione realizzata con software CADMATIC S.3.0