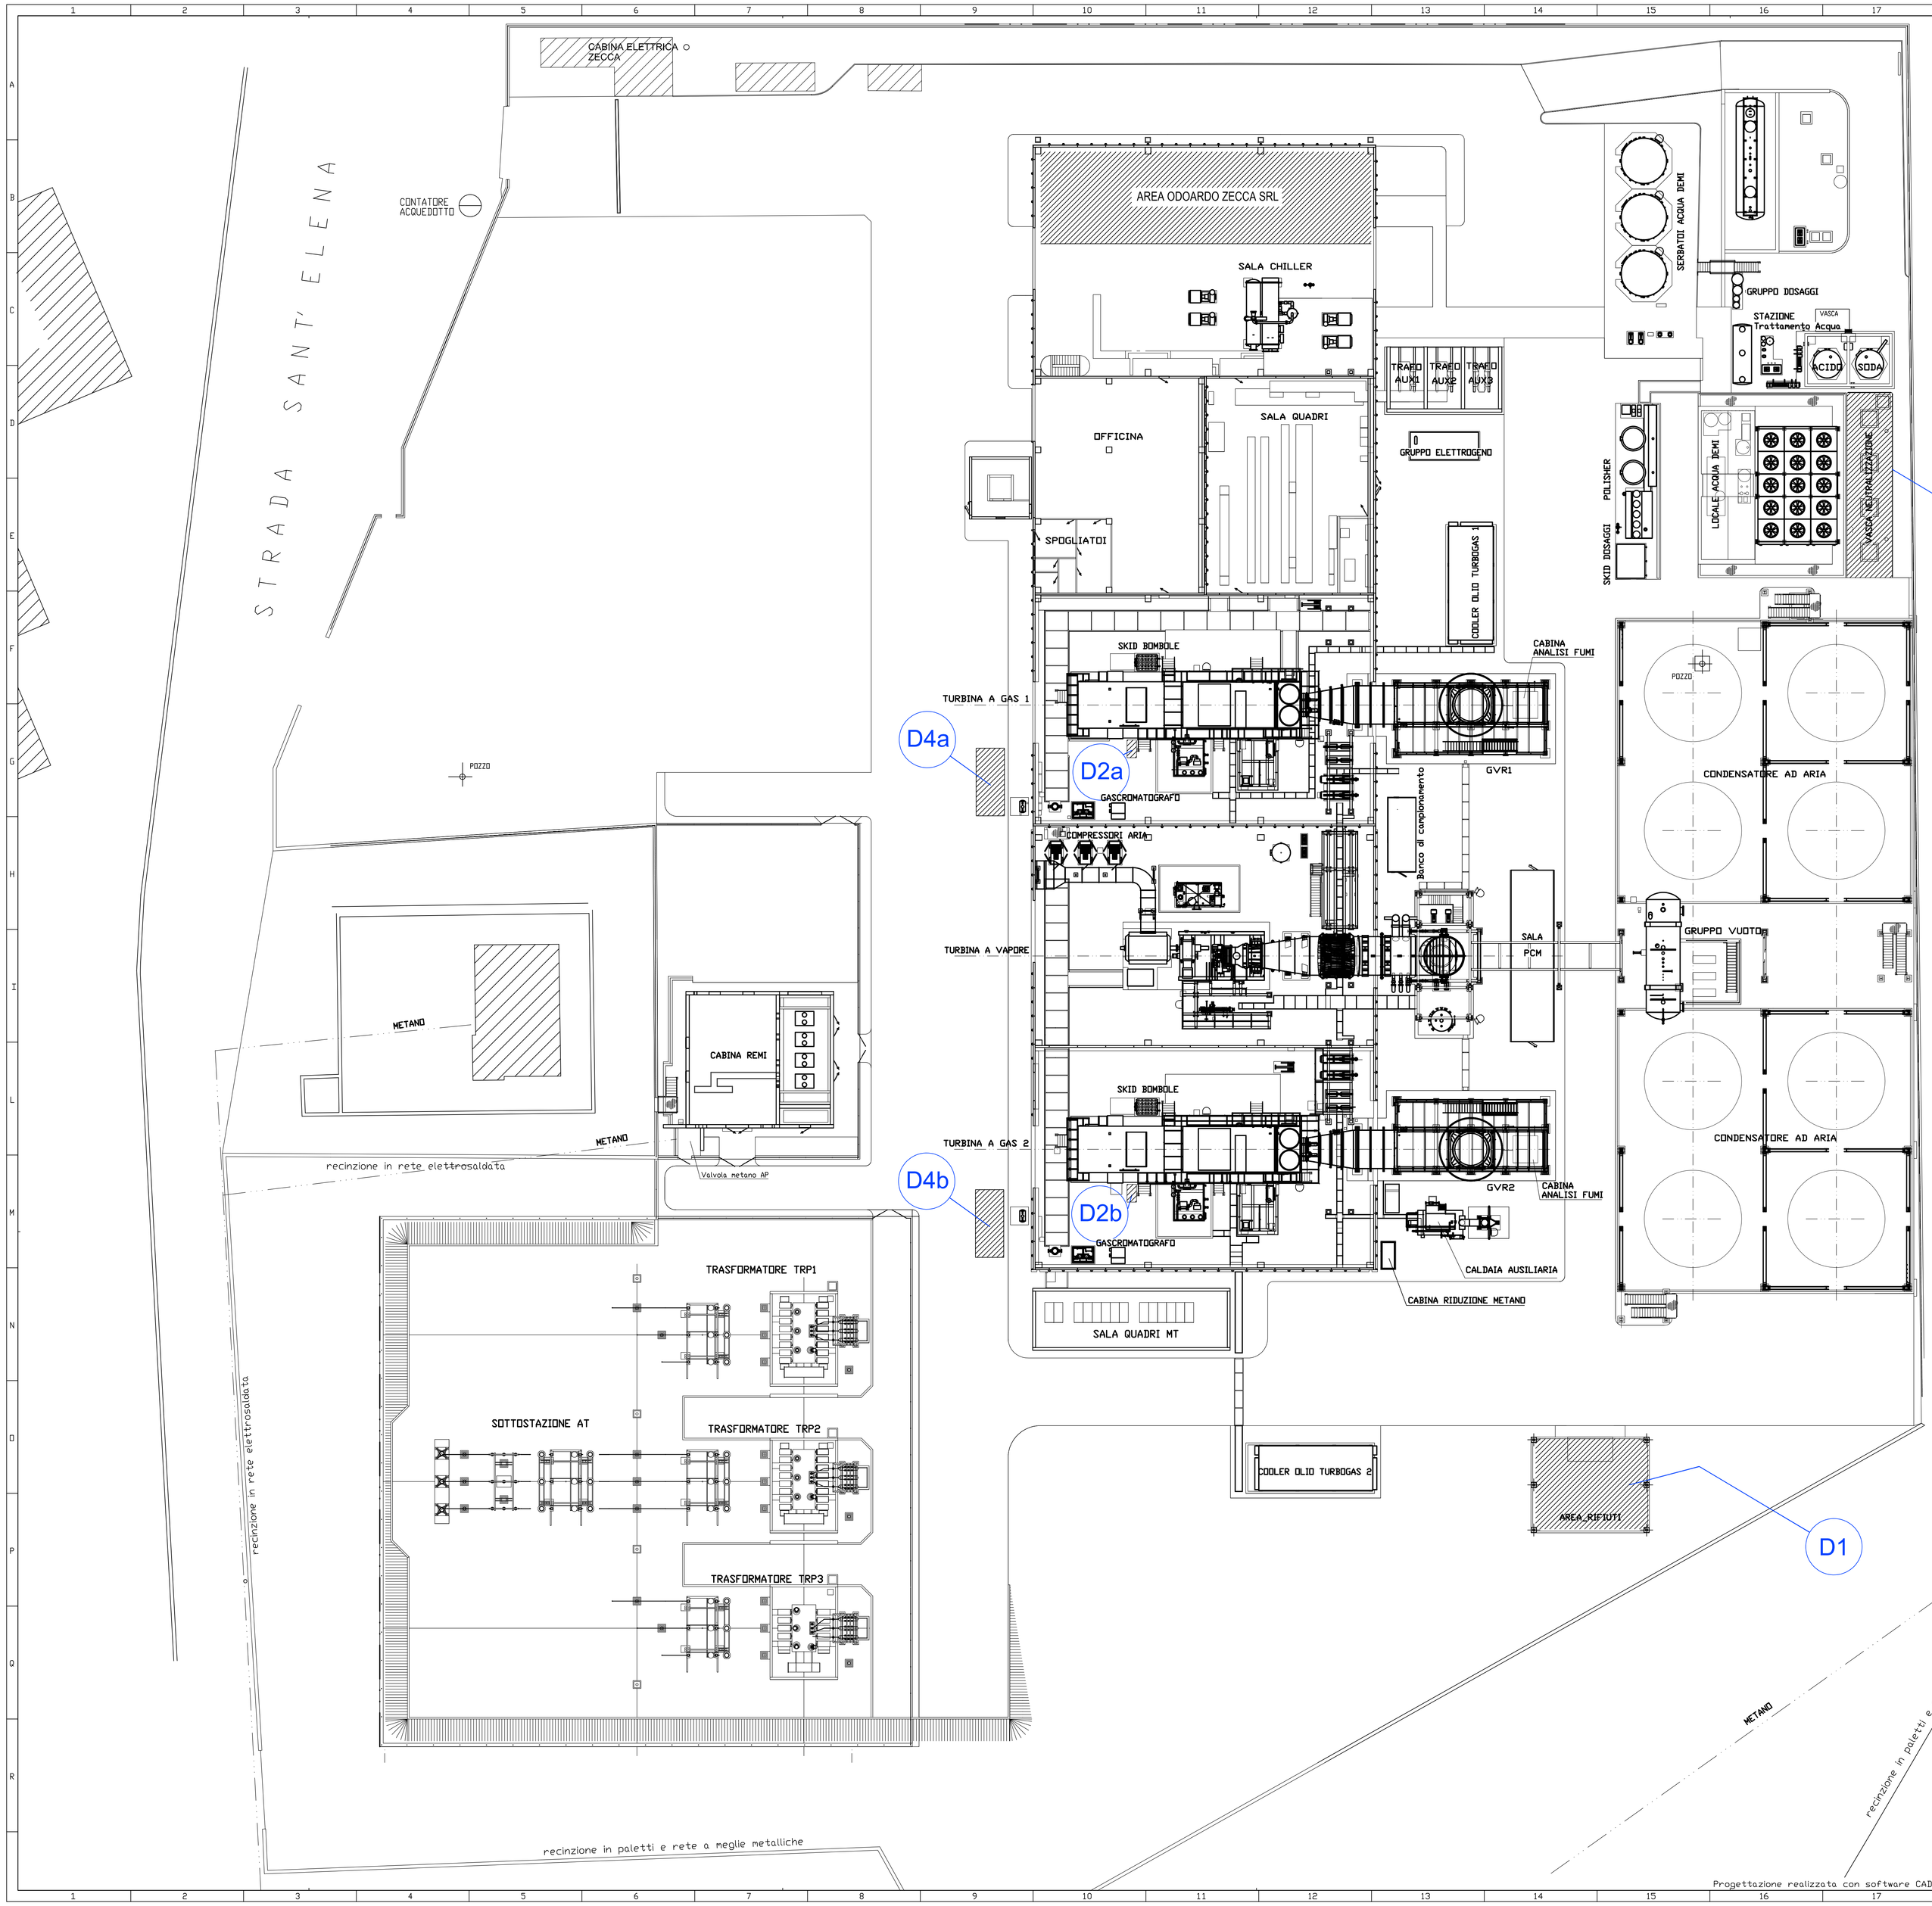

NORD GEOGRAFICO

NORD IMPIANTO

LEGENDA

D1 DEPOSITO TEMPORANEO RIFIUTI

CODICI CER:
13.02.05* (SCARTI DI OLIO MINERALE)
13.02.06* (SCARTI DI OLIO SINTETICO)
15.01.01 (IMBALLAGGI CARTA E CARTONE)
15.01.10* (IMBALLAGGI CONTENENTI RESIDUI DI SOSTANZE PERICOLOSE)
15.02.02* (ASSORBENTI, MATERIALI FILTRANTI, STRACCI CONTAMINATI DA SOSTANZE PERICOLOSE)
15.02.03 (ASSORBENTI, MATERIALI FILTRANTI, STRACCI DIVESRI DA 15.02.02*)
16.02.13* (APPARECCHIATURE FUORI USO, CONTENENTI COMPONENTI PERICOLOSI)
17.04.05 (FERRO E ACCIAIO)
17.06.03 (ALTRI MATERIALI ISOLANTI CONTENENTI O COSTITUITI DA SOSTANZE PERICOLOSE)
19.09.05 (RESINE A SCAMBIO IONICO SATURATE O ESAUSTE)

D2a - D2b VASCHE DI RACCOLTA ACQUE DI LAVAGGIO TURBOGAS

CODICE CER:
12.03.01* (SOLUZIONI ACQUOSE DI LAVAGGIO)

D3 DEPOSITO TEMPORANEO ACQUE DI RIGENERAZIONE POLISHER

CODICE CER:
16.10.02 (RIUFIUTI LIQUIDI ACQUOSI, DIVERSI DA QUELLI DI CUI ALLA VOCE 16.10.01)

D4a - D4b CONTAINER SCARRABILI DA POSIZIONARE ALL'OCCORRENZA

CODICE CER:
15.02.02* (ASSORBENTI, MATERIALI FILTRANTI, STRACCI CONTAMINATI DA SOSTANZE PERICOLOSE)
15.02.03 (ASSORBENTI, MATERIALI FILTRANTI, STRACCI DIVESRI DA 15.02.02*)

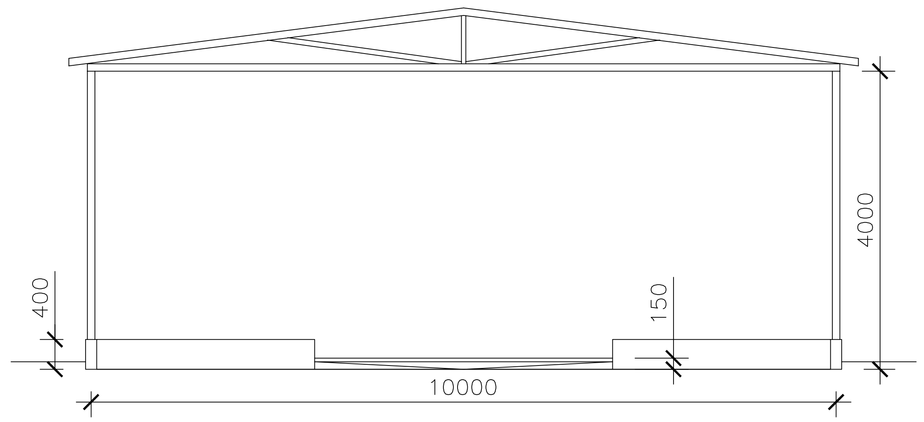

DEPOSITO TEMPORANEO RIFIUTI - D1

SEZIONE A-A
Scala 1:50

REV	DATA	DESCRIZIONE	DISEGNATO	CONTROLLATO	APPROVATO
10					
09					
08					
07					
06					
05	31-10-12	AS-BUILT	TASSINARI	FARNETI	DAL SASSO
04	12-07-10	REVISIONE GENERALE	TASSINARI	FARNETI	DAL SASSO
03	17-05-10	REVISIONE GENERALE	TASSINARI	FARNETI	DAL SASSO
02	22-02-10	REVISIONE GENERALE	FIUMANA	FARNETI	DAL SASSO
01	05-10-09	REVISIONE GENERALE	FIUMANA	FARNETI	DAL SASSO
00	14-05-09	EMISSIONE	PLACHESI	DAL SASSO	SANCINI

CLIENTE: Tamarete Energia S.r.l.
C.da Tamarete s.n.c. 66026 ORTONA(CH)
P.IVA-CF: 02154200691

PROGETTO: CENTRALE A CICLO COMBINATO

ELABORATO: Cod.Hera: CH01 GEN1 G01 DTGS PM 01 F
PLANIMETRIA-Lay out generale impianto

N° DISEGNO: 373GM0E
SCALA: 1:200
FOGLIO: 001
REVISIONE: 5
COMMESSA: 373G

STC S.p.a.
Via A. Dragoni, 59
47100 Forlì - Italy
Tel. +(39) 0543 411 411
Fax +(39) 0543 411 655
e-mail: stc@stcgroup.it
web: stcspa.it

IL PRESENTE DISEGNO E' DI PROPRIETA' DELLA STC Spa. - NE E' VIETATA LA RIPRODUZIONE SENZA AUTORIZZAZIONE DELLA STESSA

Progettazione realizzata con software CADMATIC S.3.0