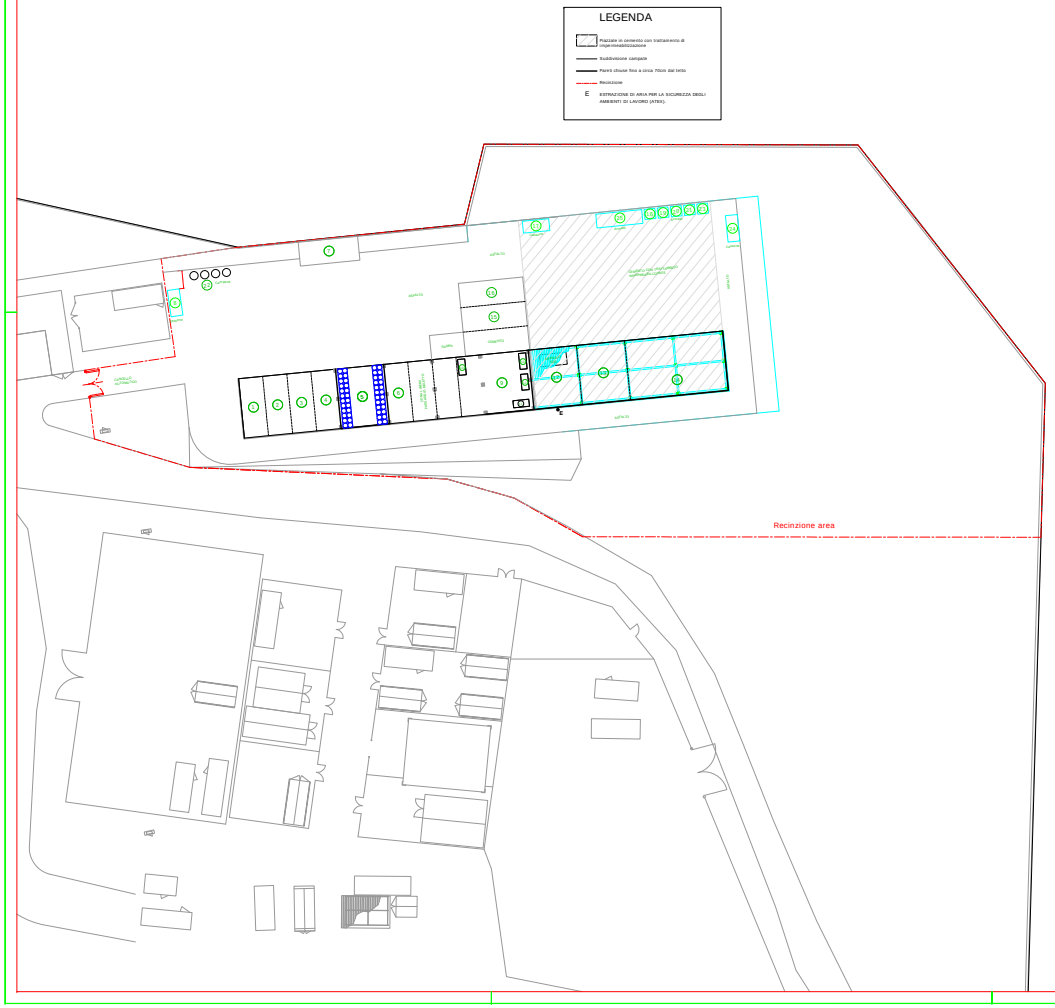

DESCRIZIONE TIPOLOGIA DI RIFIUTI

Postazione	Tipologia rifiuti	Copertura	Codice CER	Superficie	Modalita' di stoccaggio	Capacita' totale
1, 2, 3, 4, 8, 15 e 16	RIFIUTI SPECIALI NON PERICOLOSI	No	15 01 01 15 01 02 15 01 03 15 01 04 15 02 03 17 02 03 17 04 01 17 04 05 17 04 07 17 08 02 17 09 04 19 09 05 20 01 01 20 01 02	126 m²	N. 6 Cassoni da 30 m³ cadauno	180 m³
5	ALTRI SOLVENTI E MISCELE DI SOLVENTI RIFIUTI INORGANICI, DIVERSI DA QUELLI DI CUI ALLA VOCE 16 03 03 RIFIUTI ORGANICI, DIVERSI DA QUELLI DI CUI ALLA VOCE 16 03 05 RIFIUTI ORGANICI CONTENENTI SOSTANZE PERICOLOSE	Si	14 06 03* 16 03 04 16 03 06 16 03 05*	42 m²	Vasche di raccolta perdite per 48 fusti da 220 litri	11 m³
6, 7 e 14	RIFIUTI SPECIALI SOLIDI PERICOLOSI E NON PERICOLOSI RIFIUTI FANGOSI NON PERICOLOSI	Si	06 05 03 15 01 01 15 01 02 15 01 03 15 01 04 15 02 02 * 15 02 03 17 02 03 17 04 01 17 04 05 17 04 07 17 06 04 17 08 02 17 09 04 19 09 05 20 01 01 20 01 02	147 m²	N. 7 Cassoni da 30 m³ cadauno o Big Bag	210 m³
9	RIFIUTI SPECIALI PERICOLOSI E NON PERICOLOSI SOLIDI	Si	06 08 02* 08 03 17* 10 01 02 10 11 03 10 11 12 11 01 09 * 12 01 17 12 01 21 16 01 22 16 02 13* 16 02 14 16 06 01 * 16 06 05 16 08 01 17 06 04 17 08 02 17 09 04 19 09 05 20 01 21 *	63 m²	Bancali Fusti ADR da 60 litri e 220 litri Big Bag	40 m³
10	BATTERIE AL PIOMBO	Si	16 06 01 *	--	Cassonetto	3000 l
11	TUBI FLUORESCENTI	Si	20 01 21 *	--	Contenitori ADR	4000 l
12	IMBALLAGGI CONTENENTI RESIDUI DI SOSTANZE PERICOLOSE RIFIUTI SOLIDI CONTENENTI ALTRI SOLVENTI ALTRI SOLVENTI E MISCELE DI SOLVENTI	Si	15 01 10 * 14 06 05 * 14 06 03*	42 m² --	A terra, su piu' livelli Big Bag ADR Armadio per 9 fusti da 200 litri Fusti da 200 litri a terra	500 fusti da 200 L 10 m³ 1600 l 500 kg
13	SOLUZIONI ACQUOSE DI LAVAGGIO CONTENENTI SOSTANZE PERICOLOSE ALTRE BASI SOLUZIONI ACQUOSE DI LAVAGGIO NON CONTENENTI SOSTANZE PERICOLOSE IMBALLAGGI CONTENENTI RESIDUI DI SOSTANZE PERICOLOSE ACIDO SOLFORICO ACIDO CLORIDRICO ACIDO FLUORIDRICO ACIDO FOSFORICO ACIDO NITRICO ALTRI ACIDI IMBALLAGGI METALLICI SOLUZIONI ACQUOSE DI LAVAGGIO ED ACQUE-MADRI RIFIUTI INORGANICI CONTENENTI SOSTANZE PERICOLOSE RIFIUTI LIQUIDI CONTENENTI SOSTANZE PERICOLOSE RIFIUTI LIQUIDI ACQUOSI NON CONTENENTI SOSTANZE PERICOLOSE	Si	11 01 11 * 06 02 05 * 11 01 12 15 01 10* 06 01 01 * 06 01 02 * 06 01 03 * 06 01 04 * 06 01 05 * 06 01 06 * 15 01 04 07 01 01 * 16 03 03 * 16 10 01 * 16 10 02	42 m²	Contenitori ADR A terra, su piu' livelli	20 bancali 1200 x 1200 mm 16 m²
17	IMBALLAGGI CONTENENTI RESIDUI DI SOSTANZE PERICOLOSE IMBALLAGGI IN PLASTICA	No	15 01 10* 15 01 02	--	Cassone Chiuso	27 m³
18	OLII SINTETICI ISOLANTI E TERMOCONDUTTORI ALTRE EMULSIONI OLII MINERALI ISOLANTI E TERMOCONDUTTORI	No	13 03 08 * 13 08 02 * 13 03 07 *	--	Contenitori vari in armadio	1000 l
19	RIFIUTI CONTENENTI ARSENICO	No	06 04 03 *	--	Fusti ADR in armadio	1000 l
20	RIFIUTI ORGANICI CONTENENTI SOSTANZE PERICOLOSE RIFIUTI ORGANICI NON CONTENENTI SOSTANZE PERICOLOSE PITTURE E VERNICI DI SCARTO CONTENENTI SOSTANZE PERICOLOSE PITTURE E VERNICI DI SCARTO CONTENENTI SOSTANZE NON PERICOLOSE RESIDUI DI VERNICI E SVERNICIATORI MISCELA DI SOLVENTI SOSTANZE CHIMICHE ORGANICHE CONTENENTI SOSTANZE PERICOLOSE	No	16 03 05 * 16 03 06 08 01 11 * 08 01 12 08 01 21* 14 06 03* 16 05 08*	--	Contenitori vari in armadio	1000 l
21	RIFIUTI INORGANICI CONTENENTI SOSTANZE PERICOLOSE RIFIUTI INORGANICI NON CONTENENTI SOSTANZE PERICOLOSE SOLUZIONI ACQUOSE DI LAVAGGIO NON CONTENENTI SOSTANZE PERICOLOSE SOLUZIONI SALINE NON CONTENENTI SOSTANZE PERICOLOSE SOSTANZE CHIMICHE DI LABORATORIO CONTENENTI SOSTANZE PERICOLOSE SOSTANZE CHIMICHE DI SCARTO NON CONTENENTI SOSTANZE PERICOLOSE SOLUZIONI ACQUOSE DI SCARTO NON CONTENENTI SOSTANZE PERICOLOSE ACIDO SOLFORICO ACIDO CLORIDRICO ACIDO FLUORIDRICO ACIDO FOSFORICO ACIDO NITRICO ALTRI ACIDI	No	16 03 03 * 16 03 04 11 01 12 06 03 14 16 05 06 * 16 05 09 16 10 02 06 01 01 * 06 01 02 * 06 01 03 * 06 01 04 * 06 01 05 * 06 01 06 *	--	Contenitori vari in armadio	1000 l
22	IMBALLAGGI METALLICI IMBALLAGGI IN VETRO	No	15 01 04 15 01 07	-- --	Campane	4000 l
23	RIFIUTI CHE DEVONO ESSERE RACCOLTI E SMALTITI APPLICANDO PRECAUZIONI PARTICOLARI PER EVITARE INFEZIONI MEDICINALI DIVERSI DI CUI ALLA VOCE 18.01.08	No	18 01 03* 18 01 09	-- --	Contenitori ADR da 60 l in armadio	300 l
24	CAVI ELETTRICI	No	17 04 11	--	Cassone	27 m³
25	ALTRI SOLVENTI E MISCELE DI SOLVENTI	No	14 06 03*	--	Armadio per 32 fusti da 220 litri	8 m³

* Rifiuti pericolosi

0 5m 10m 20m
0 5yd 10yd 20yd

LFOUNDRY
A SANTA COMPANY

CONTRACTOR LOGO

PROJECT Mgr
DRAWN BY LUCIANO AMICI
CHECKED BY VINCENZO MACERONI
APPROVED BY FABRIZIO MARCHILI

DISCIPLINE APPROVALS

CHEMICAL	MECHANICAL	ELECTRICAL
CIVIL	CONTROLS	SAFETY

AS-BUILT
JUL. 12.2018

PROJECT NUMBER
W8000996

PACKAGE NUMBER DP8000996-1
SCALE GRAPHIC

DRAWING TITLE BUILDING 23
TRASH STORAGE AREA GROUND FLOOR

AUTORIZZAZIONE INTEGRATA AMBIENTALE
PLANIMETRIA AREA STOCCAGGIO RIFIUTI "WASTE AREA"

FILE NAME
23.1.1.0.9.A_STOC.RIF_AIA17

- REVISION LADDER -

#	Date	Description	By
1	JUL. 12-18	AGG. POST. 9 & 24	LAMICILORETI

KEY PLAN
W
S N
E

DISCIPLINE QT DRAWING -/-
DOCUMENT W8000996/

© 2013, LFOUNDRY
VIA A. PACINOTTI 7 - 67061 AREZZANO (AQ), ITALY
TEL. + 39 0863 4251 - FAX + 39 0863 417749
THIS PRINT REMAINS THE PROPERTY OF LFOUNDRY. ALL INFORMATION HEREIN IS CONFIDENTIAL. IT IS LOANED SUBJECT TO RETURN UPON DEMAND AND MAY NOT BE COPIED OR USED WITHOUT LFOUNDRY'S EXPRESS, WRITTEN CONSENT.

PAPER SIZE ISO A1